

Legende:

- Mischwasserkanal
- Regenwasserkanal
- Schmutzwasserkanal
- Wasserschutzgebietszone
- Naturschutzgebiet

Nennweite (mm) Rohrgelände (%)
 Material Halblängsänge (m)
 B DN600 48.70m 0.84% →

Schachtrame T (m)
 Deckenhöhe (m (NN))
 Schachtschöhe (m (NN))
 A (MNN) nach Schacht
 E (MNN) von Schacht


Stützen Kämpfer Stützen Scheitel



LOITZ AG
 Ingenieurbüro
 1:1000
 1:500
 1:200

NDI - 1

Magistrat der Stadt Wächtersbach
 Kanalkonzept der Ortslagen Hesseldorf, Weilers, Neudorf und Auenau
 Bestandsplan Kanalisation
 Ortsteil Neudorf

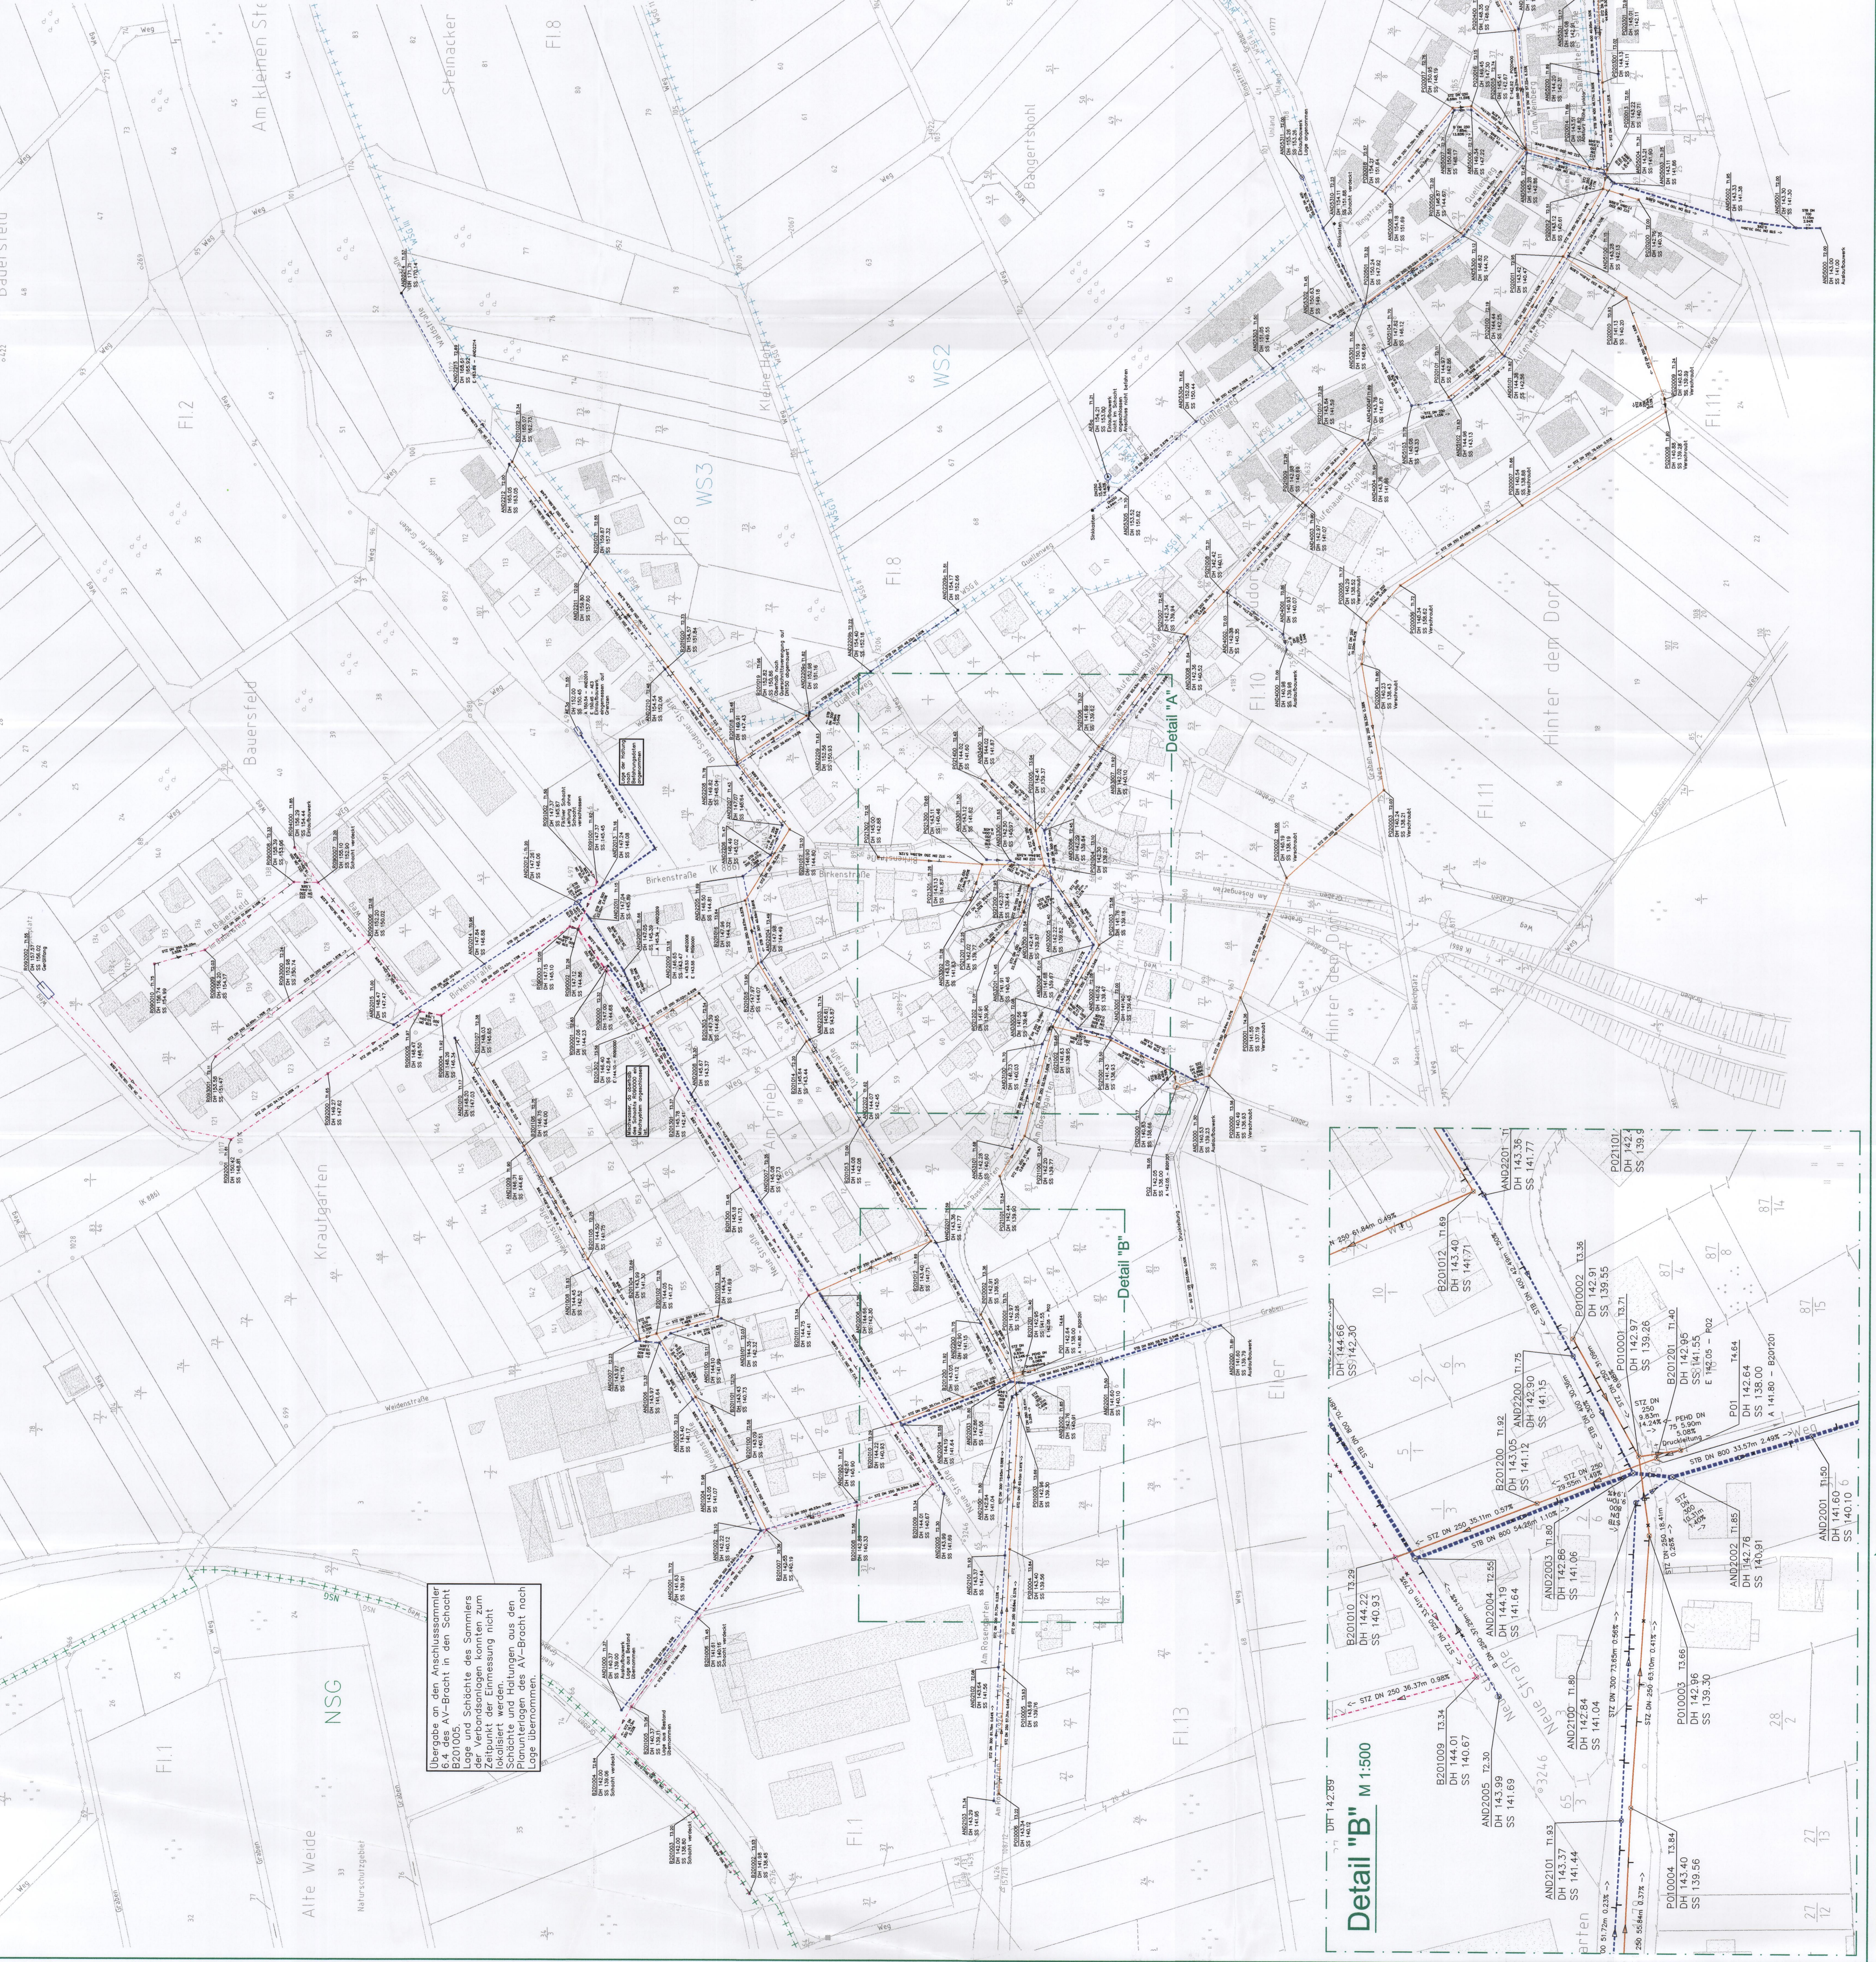


